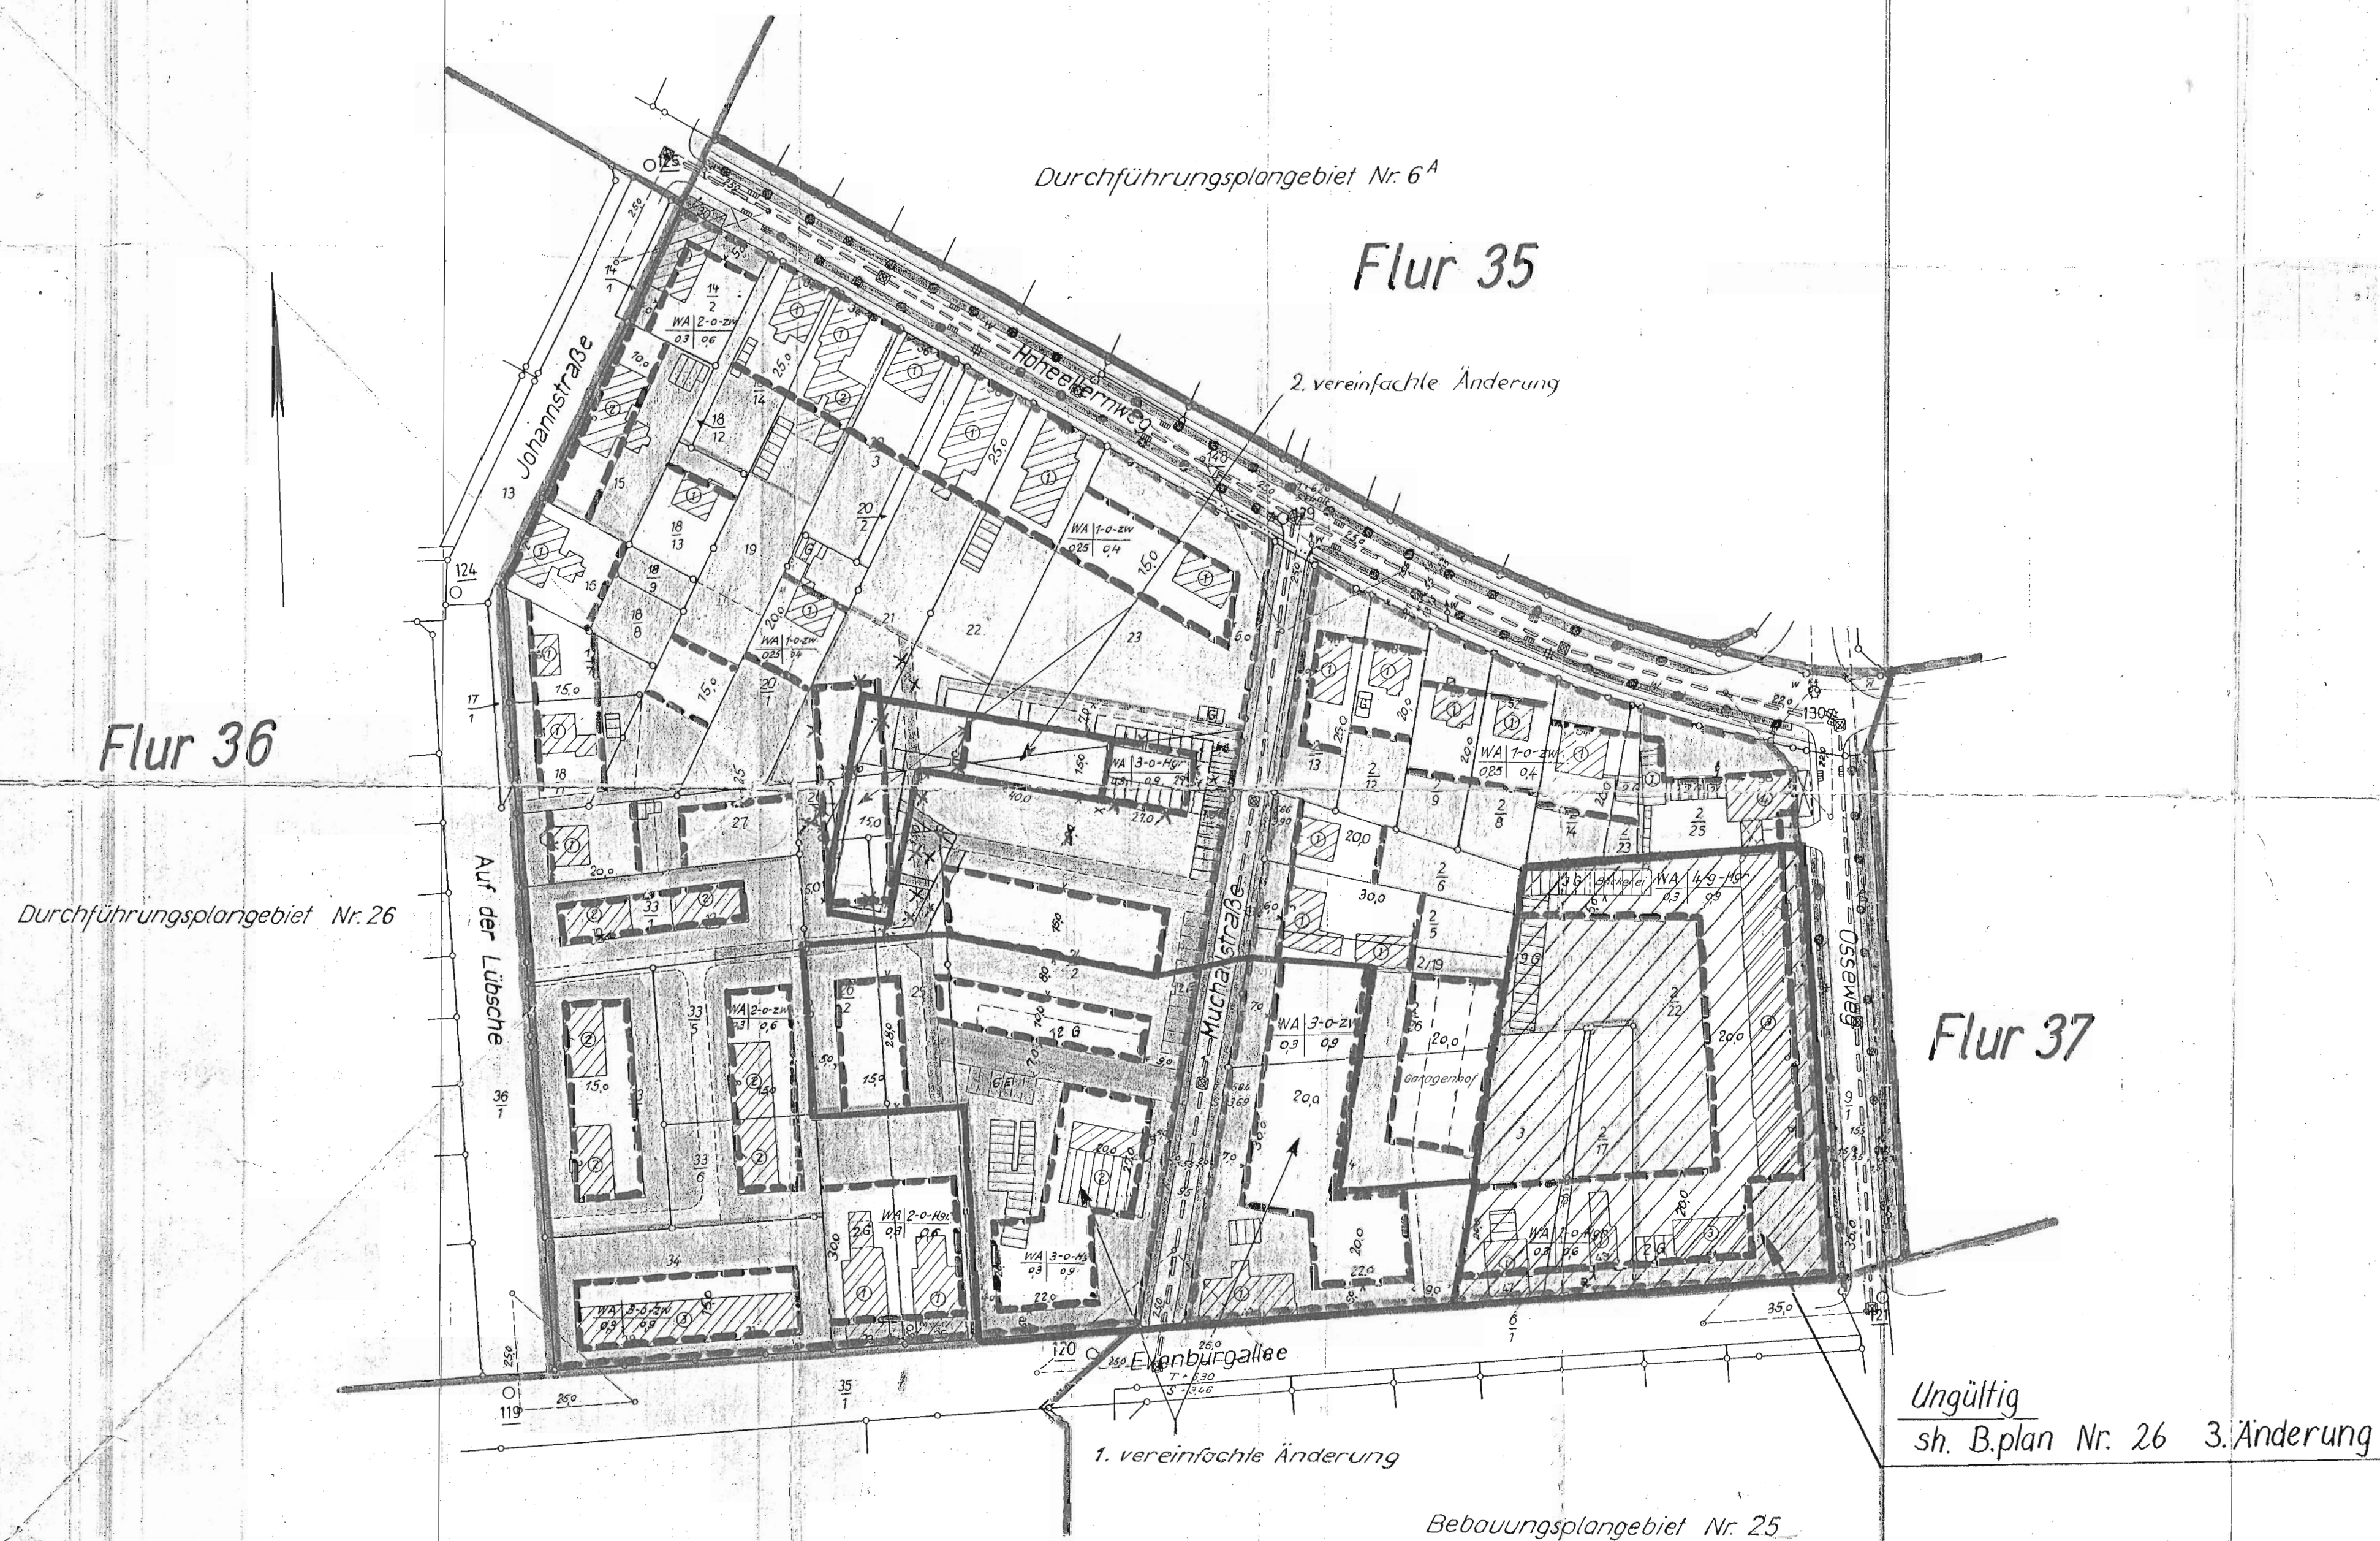


### 1.) Grundstücks- und Eigentüternachweis

## 2.) Bestandsplan

### 3.) Text



2. Änderung des Bebauungsplanes Nr. 26. gemäß § 13 BBodG

Aufgestellt:  
Leer, den 5. Juni 19  
Baudozernat

Aufstellung beschlossen  
vom Rat der Stadt Leer  
gemäß § 2 (1) des Bundes-  
baugesetzes vom  
23.6.1960 (BGBl. I S. 341)  
am 1.12.1970.....

Als Satzung beschlossen  
aufgrund der §§ 2 Abs. 1 und 10  
des Bundesbaugesetzes vom 23.  
Juni 1960 (BGBl. I S. 341) sowie  
der §§ 6 u. 40 der Niedersächsischen  
Gemeindeordnung vom 4.3.1955  
(Nds. GVBt. S. 56) in der Fassung  
vom 29.9.1967 (Nds. GVBt. S. 383),  
vom Rat der Stadt Leer in seiner  
Sitzung am 1.12.1970.

Genehmigungsvermerk:  
Genehmigt

gemäß § 11 des Bundesbaugesetzes  
vom 23. Juni 1960 (BGBl. I S. 341)

Aurich, den 29. 3. 1971  
Der Regierungspräsident

Inkrafttreten der 2. Änderung des  
Bebauungsplanes Nr. 26.

Die 2. Änderung mit Begründung lag gemäß § 12 BBauG vom 26.4.-26.5.1971 öffentlich aus. Die Genehmigung sowie Ort und Zeit der Auslegung ist in der Ostfriesen-Zeitung bekanntgemacht worden. Die 2. Änderung wurde am 26.4.1971 rechtsverbindlich.

Mit Inkrafttreten des Bebauungsplanes Nr. 26  
treten die durch frühere Fluchtlinienpläne  
formlich festgestellten Fluchtlinien  
für dieses Gebiet außer Kraft.

Sichtdreiecke:  
Die Sichtdreiecke sind von sichtbehinderndem Bewuchs und Baulichkeiten aller Art mit mehr als 0,50 m Höhe über Straßenoberkante freizuhalten.

Flur 36 und 37      Gemarkung Leer      Maßstab 1:1000

 
Planungsunterlage







Ausgefertigt Leer, den 16.10.1963  
Katasteramt  
KBI 58/63 Ob. Reg. Verm. Rat

Bebauungsplan Nr. 26 für ein Gebiet zwischen Hoheellernweg und Evenburgallee  
sowie Auf der Lübsche / Johannstraße und Osseweg






Zeichenerklärung  
für die Festsetzungen







- Flurstücksgrenze  
Straßenbegrenzungslinie, neu  
Baulinie, neu und zwingend  
Baulinie (Baugrenze) neu  
Grundstücksgrenze, geplant

-  Vorhandene Gebäude  
mit Geschöbshöhen  
 Geplante Gebäude  
 Grenze des Bebauungsplangebietes  
 Eigentums- bzw. Grundstücksrenze

- |  |                                       |
|--|---------------------------------------|
|  | Fahrbahn vorhanden                    |
|  | Fahrbahn geplant                      |
|  | Fußweg vorhanden                      |
|  | Fußweg bzw. Radweg geplant            |
|  | Vorgarten                             |
|  | Abgrenzung Gebiete vers. Gebäudehöhen |

- | Art und Maß der baulichen Nutzung |      |        |  |
|-----------------------------------|------|--------|--|
| Bezeichnung<br>des Gebietes       | WA   | 1-0-zw | Anzahl<br>der Geschosse                      |
| Allgemeines<br>Wohngebiet WA      | 0,25 | 0,4    | 0 + offen<br>9 + geschlossen<br>zw. zwingend |
| Grund-<br>flächenzahl<br>(GRZ)    |      |        | Geschoß-<br>flächenzahl<br>(GFZ)             |

- |   |  |
|---|--|
|  | Flächen für Einstellplätze (E)<br>oder Garagen (G) |
|  | Vermessungstechn. Absteckungsmasse                 |
|  | Wasserleitung, vorhanden                           |
|  | Kanalleitung, vorhanden                            |
|  | Baumreihe  |

-  Straßensinkkosten  
 Elektrische Leuchte  
 Transformatorstation  
 Fernsprechkäuschen  
 Hydrant, unterirdisch  
 Straßenbegrenzungslinie vorhanden

Die Richtigkeit der Planungsunter-  
-lage in vermessungstechnischer  
Hinsicht entspricht den Anforder-  
-ungen des RdErl. d. Nds. MjVFuk  
vom 12.9.1961 (Nds. MBl. S.942)

Aufgestellt:  
Leer den 20. März 1964

Stadtbaumeister  
Schmidt-Johann  
Stadtbaumeister 2

Aufstellung und öffentliche Aus-  
legung beschlossen  
vom Rat der Stadt Leer  
gemäß § 2 (1 u. 6) des Bundesbau-  
gesetzes vom 23. Juni 1960  
(BGBI. I S. 341) - BBauG -  
am 3.7.1963. bzw. 10.4.1964

Leer, den 13. April 1964....  
Der Bürgermeister      Der Stadtdirektor

Hat öffentlich ausgelegt  
gemäß § 2 (5) BBOG vom 25. 5.  
bis 25.6.1964 (Ort und Dauer der  
Auslegung in den beiden Tages-  
zeitungen am 16. 5. 1964  
bekanntgemacht)


Als Satzung beschlossen  
vom Rat der Stadt Leer  
gemäß § 10 BBauG am 17.9.1964

Leer den 18. September 1964

Genehmigungsvermerk:

**Genehmigt**  
gemäß § 14 des Bundesbaugesetzes  
vom 23. Juni 1960 - (BGBl. S. 341) -  
Aurich, den 2. 11. 1964  
**Der Regierungspräsident**  
-I/H- Im Auftrage:  

Inkrafttreten des Bebauungsplanes  
Der Bebauungsplan mit Begründung liegt gemäß § 12 BauG seit dem 20. 11. 1964. öffentlich aus.  
Die Genehmigung sowie Ort und Zeit der Auslegung sind in der Ostfriesen-Zeitung und der Ostfriesischen-Rundschau bekanntgemacht worden. Mit diesem Tage ist der Bebauungsplan rechtsverbindlich.

Leer den 23. November 1964  
Der Stadtdirektor