

STRASSENPROFILE M = 1:100 (VORSCHLAG)

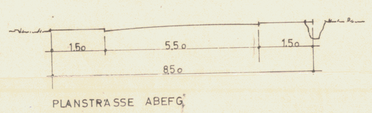

PLANSTRASSE ABEFG

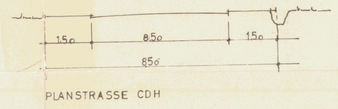

PLANSTRASSE CDH

VORH. GEBÄUDE

NEUBAU (VORSCHLAG)

BAUGRENZE

ÜBERBAUBARE GRUNDSTÜCKSFLÄCHE

BAULINIE

STRASSENBEGRENZUNGSLINIE

VORH. GRENZEN

NEUE GRENZEN (VORSCHLAG)

AUFZUH. GRENZEN (VORSCHLAG)

GRENZE DES GELTUNGSBEREICHES

60m ZONE LÄNGS DER BUNDESBAHN

HOCHSPANNUNGLEITUNG M. GEBÄUDEABSTAND (20 KV = 20 KILOVOLT)

~~REINES~~ ~~ALLGEMEINES~~ WOHNGEBIET

WA

O OFFENE BAUWEISE

I/E ZAHL DER VOLLGESCHOSSE (H) HÖCHSTGRENZE


GRZ GRUNDFLÄCHENZAHL

GFZ GESCHOSSFLÄCHENZAHL

P PARKFLÄCHEN

INNERHALB DER SICHTDREIECKE ZÄUNE UND ANPFLANZUNGEN NICHT ÜBER 0,80 m HOCH

WA	O	I	E/H
GRZ	03	06	
GFZ	04	07	

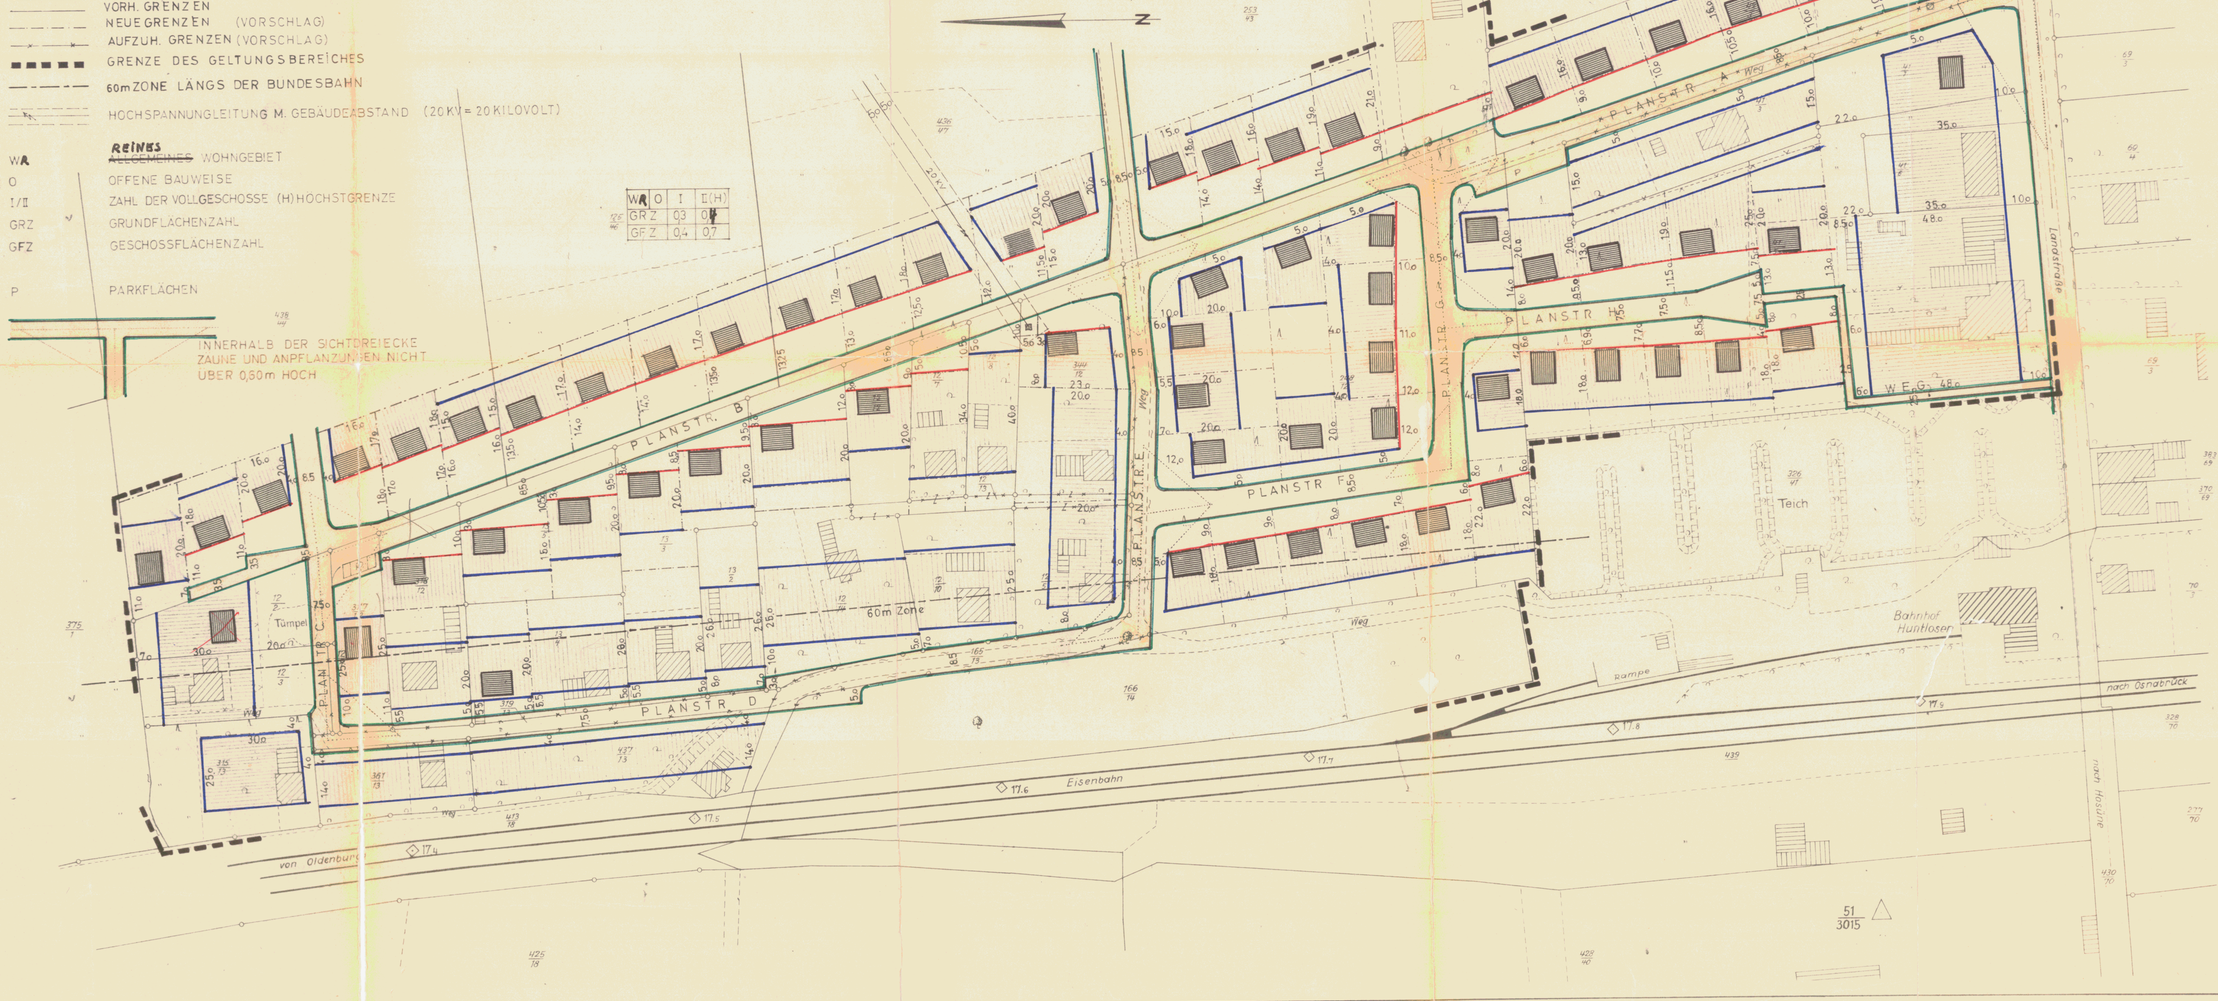

Die Planunterlage weist eine dem Zweck entsprechende Genauigkeit auf.
Katasteramt Oldenburg
Oldenburg den 22. April 1965
Dr. Tönnies
Oberregierungsvermessungsrat

aufgestellt: GEM. GROSSENKNETEN
Bearbeitet: L. REIMANN ARCH. BDA | Geändert: | d. 9.10.65
Gezeichnet: ö
Geprüft:
Grossenknieten den 10.10.1965 T. Tö.

Hat ausgelegen gem. § 2(6) des B.B.G. vom 23.6.1960 in der Zeit vom 1.11.1965 bis 30.11.1965

Genehmigt
Nach § 11 des Bundesbaugesetzes vom 23. Juni 1960 (B.G.Bl. T. I. S. 341) gemäß Verfügung vom
der Präsident des Niedersächsischen Verwaltungsbezirks Oldenburg
Wiese
Oldenburg, den
Im Auftrage

Rechtsverbindlich seit dem Tage der Bekanntmachung am
Oldenburg, den

BEARBEITUNG: L. Hellmann ARCH. BDA. OLDENBURG 7/65

BEBAUUNGSPLAN NR. 13 –
Gemarkung Huntlosen, Flur 4
H UNTLOSEN-AM BAHNHOF
Plan der Satzung
Maßstab 1:1000